

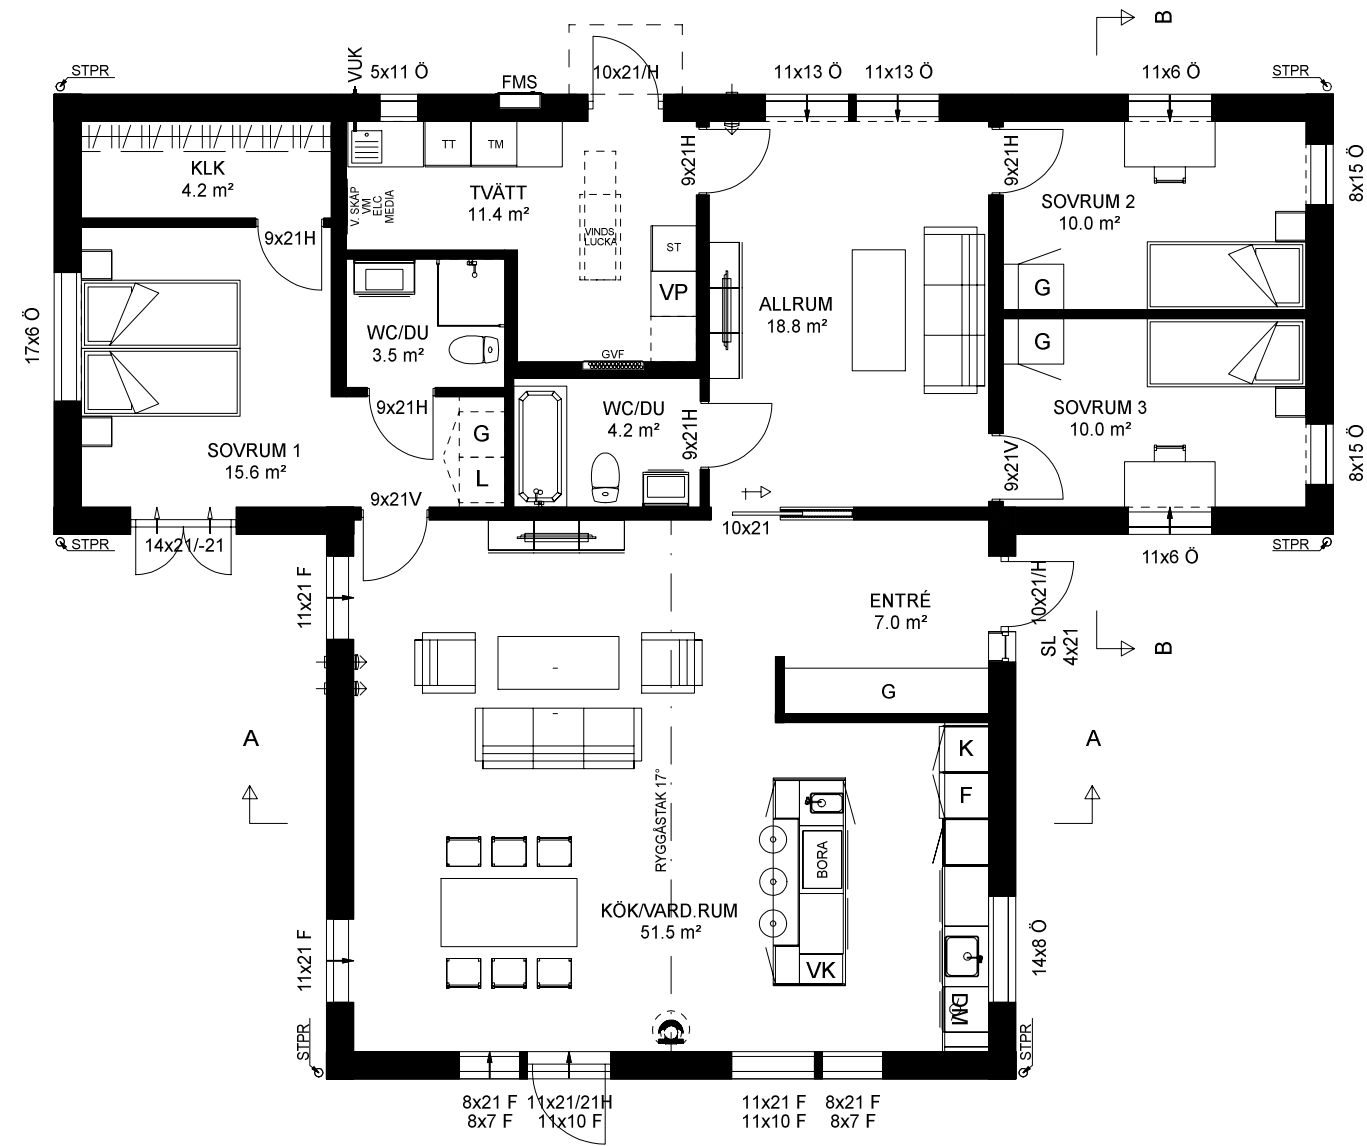
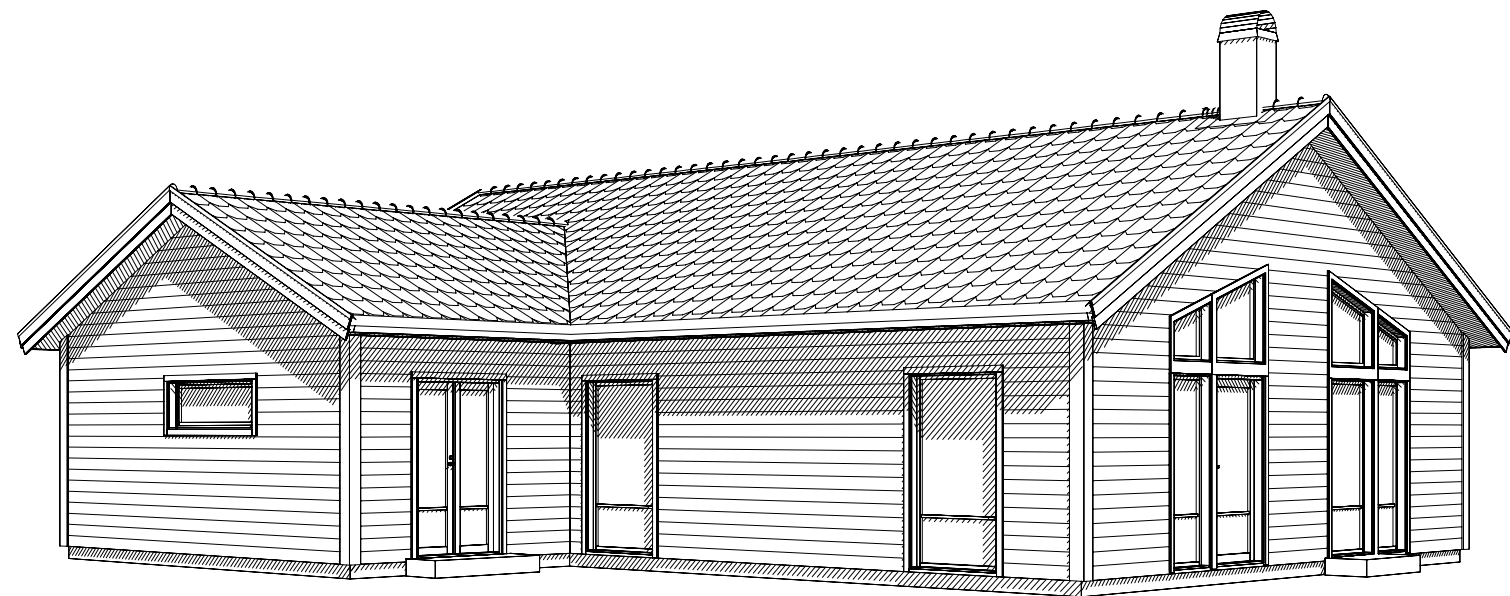


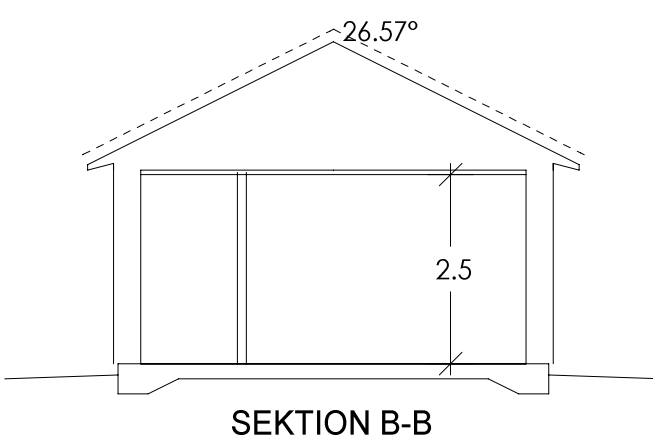

FÖRKORTNINGAR:
F=FASTA FÖNSTER
Ö=ÖPPPNINGSBARA FÖNSTER
RÅ=RÅGLAS
SV=SPALTVENTL
FSM=FASADMÄTARSKÅP
GVF=GOLVVÄRMEFÖRDELARE
ELC=GRUPPCENTRAL
VM=VATTENMÄTARE
VUK=VÄGGVATTENUTKASTARE

SCHAKT & TRUMMOR FÖR
VVS-ENHETER KAN TILLKOMMA.

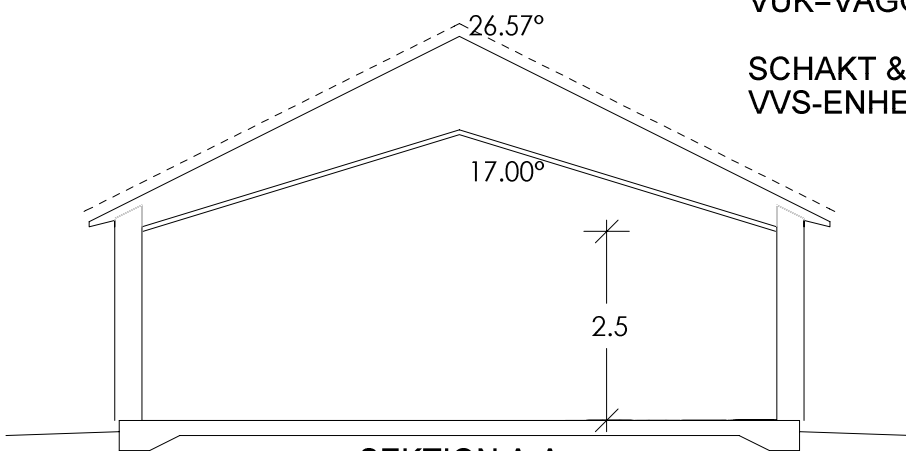


DENNA RITNING KAN INNEHÅLLA DETALJER SOM INTE INGÅR I DIN LEVERANS. VAD SOM INGÅR I DIN LEVERANS FRAMGÅR AV LEVERANSDEKLARATION OCH SLUTLIG TILLVERKNINGSORDER.


		REV	ÄNDRINGEN AVSER		DATUM	SIGN
 BRA HUS FRÅN HEDLUNDS AB JÄRNVÄGSGATAN 12 S-790 70 FURUDAL TEL +46(0)258-31200 <i>ENDAST BRA HUS FRÅN HEDLUNDS AB KAN MEDGE RÄTT ATT ANVÄNDA DENNA RITNING</i>		PLAN RELATIONSHANDLING VILLA BLOMQVIST & HASSELBERG ISLINGBY 22:56 BORLÄNGE KOMMUN				
SÄLJARE						
HUSTYP	ORDERNUMMER B-	DATUM	RITAD AV		SKALA	RITNINGSNUMMER BET




FASAD MOT SYDVÄST

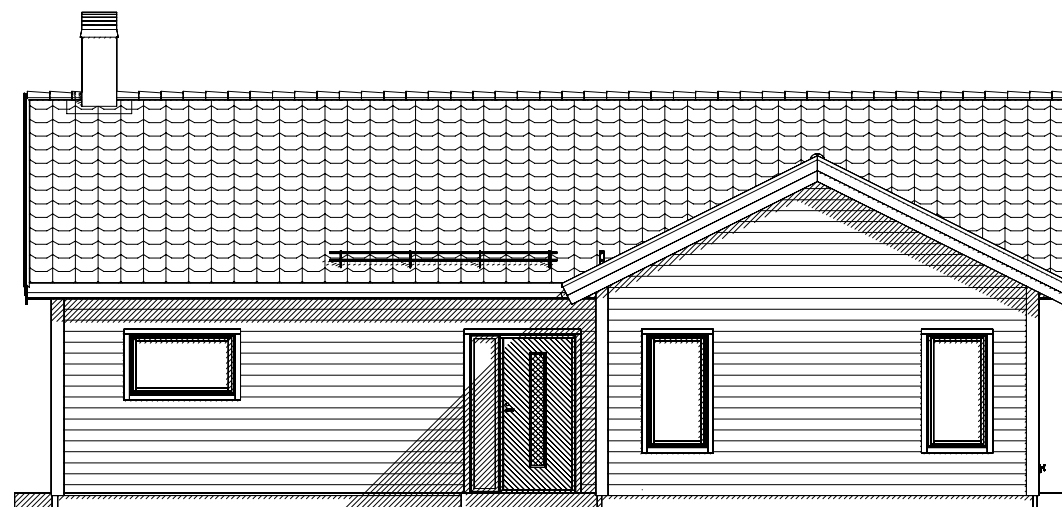


FASAD MOT SYDÖST

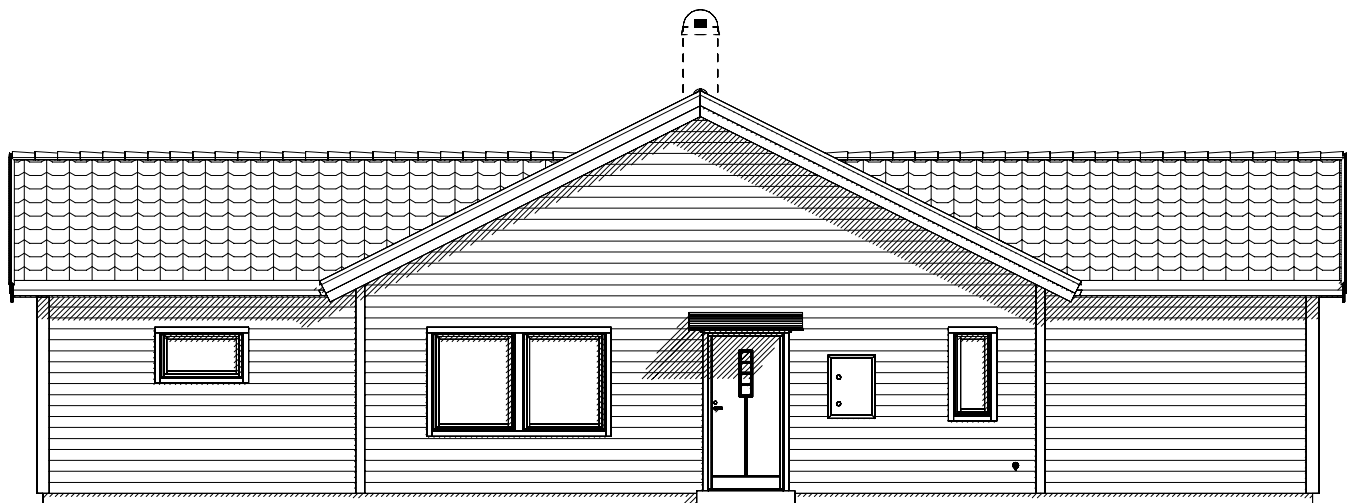

FASAD MOT NORDÖST

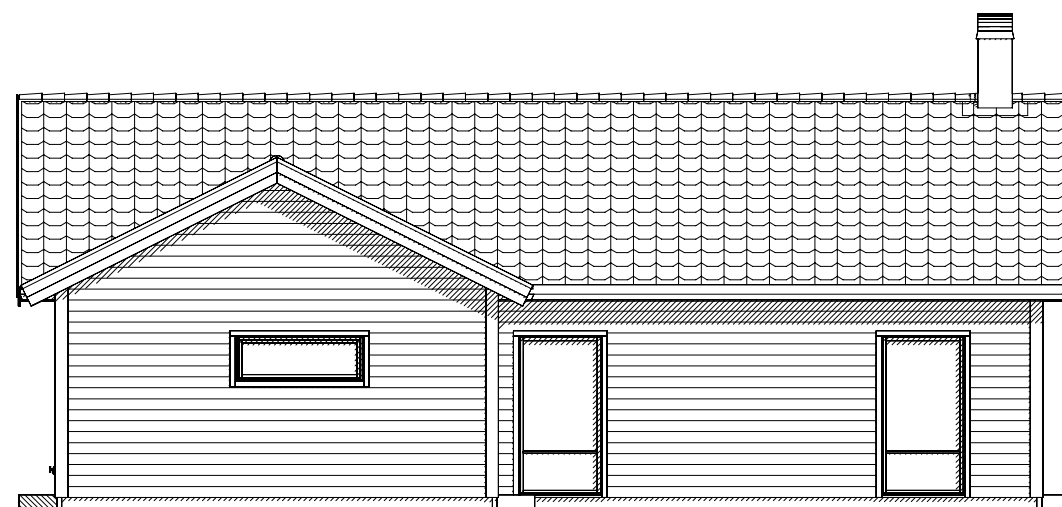

FASAD MOT NORDVÄST

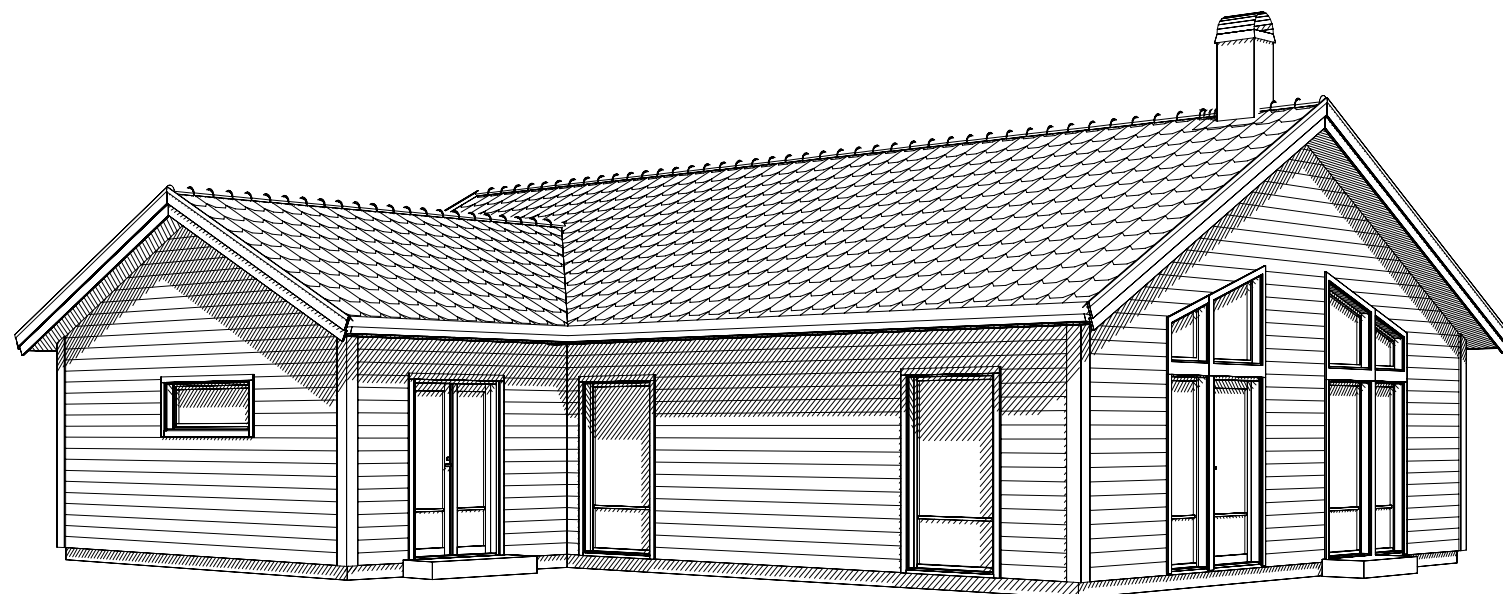

1:100 10m

DENNA RITNING KAN INNEHÅLLA DETALJER SOM INTE INGÅR I DIN LEVERANS. VAD SOM INGÅR I DIN LEVERANS FRAMGÅR AV LEVERANSDEKLARATION OCH SLUTLIG TILLVERKNINGSORDER.



BRA HUS FRÅN HEDLUNDS AB
JÄRNVÄGSGATAN 12
S-790 70 FURUDAL
TEL +46(0)258-31200
ENDAST BRA HUS FRÅN HEDLUNDS AB KAN MEDGE RÄTT
ATT ANVÄNDA DENNA RITNING

SÄLJARE

HUSTYP

ORDERNUMMER

REV

ÄNDRINGEN AVSER

DATUM

SIGN

FASADER
RELATIONSHANDLING

VILLA BLOMQVIST & HASSELBERG

ISLINGBY 22:56
BORLÄNGE KOMMUN

DATUM

RITAD AV

SKALA

1: 100

RITNINGNUMMER BET